● – punkt osnowy geodezyjnej podlegający ochronie prawnej.

- - - - - zakres aktualizacji

MAPA SYTUACYJNO – WYSOKOŚCIOWA

w skali 1 : 1000

MAPA DO CELÓW PROJEKTOWYCH

Jed. Ewiden.: **281001_1 Mrągowo** Obręb: **2**	Identyfikator zgłoszenia prac: **GK. 6642.1.43.2018**
ul. Młynowo nr. działki: **238/3**	Sekcja mapy: **7.210.23.14.1** **7.210.23.09.3**
Układ współrzędnych płaskich: **„2000”** Układ wysokości. : **Kronsztadt 60**	
Geodeta uprawniony: **mgr inż. Włodzimierz Antoniuk nr upr. 9872**	
ARKUSZ NR 12	Wykonawca: GEODETA UPRAWNIONY *mgr inż. Włodzimierz Antoniuk* Świadectwo Ministra Gospodarki Przestrzennej
Mrągowo, dn. **07. 06. 2018 r.**	

Poświadcza się, że niniejszy dokument został opracowany w wyniku prac geodezyjnych i kartograficznych, których rezultaty zawiera operat techniczny wpisany do ewidencji materiałów państwowego zasobu geodezyjnego i kartograficznego

STAROSTA MRĄGOWSKI

Identyfikator ewidencyjny materiału zasobu – operatu technicznego

P.2810.2018.524

Data wpisania operatu technicznego do ewidencji materiałów zasobu

14 CZE. 2018

Imię, nazwisko i podpis osoby reprezentującej organ

Z up. STAROSTY
Krzysztof Muraszko
GŁÓWNY SPECJALISTA
w Wydziale Geodezji, Kartografii i Gospodarki Nieruchomościami

Nie wyklucza się istnienia w terenie również urządzeń podziemnych ułożonych , a nie zgłoszonych do inwentaryzacji geodezyjnej. Wszystkie obiekty budowlane wymagające pozwolenia na budowę podlegają wytyczeniu na gruncie przez jednostkę wykonawstwa geodezyjnego, a po ich wybudowaniu – powykonawczej inwentaryzacji geodezyjnej.

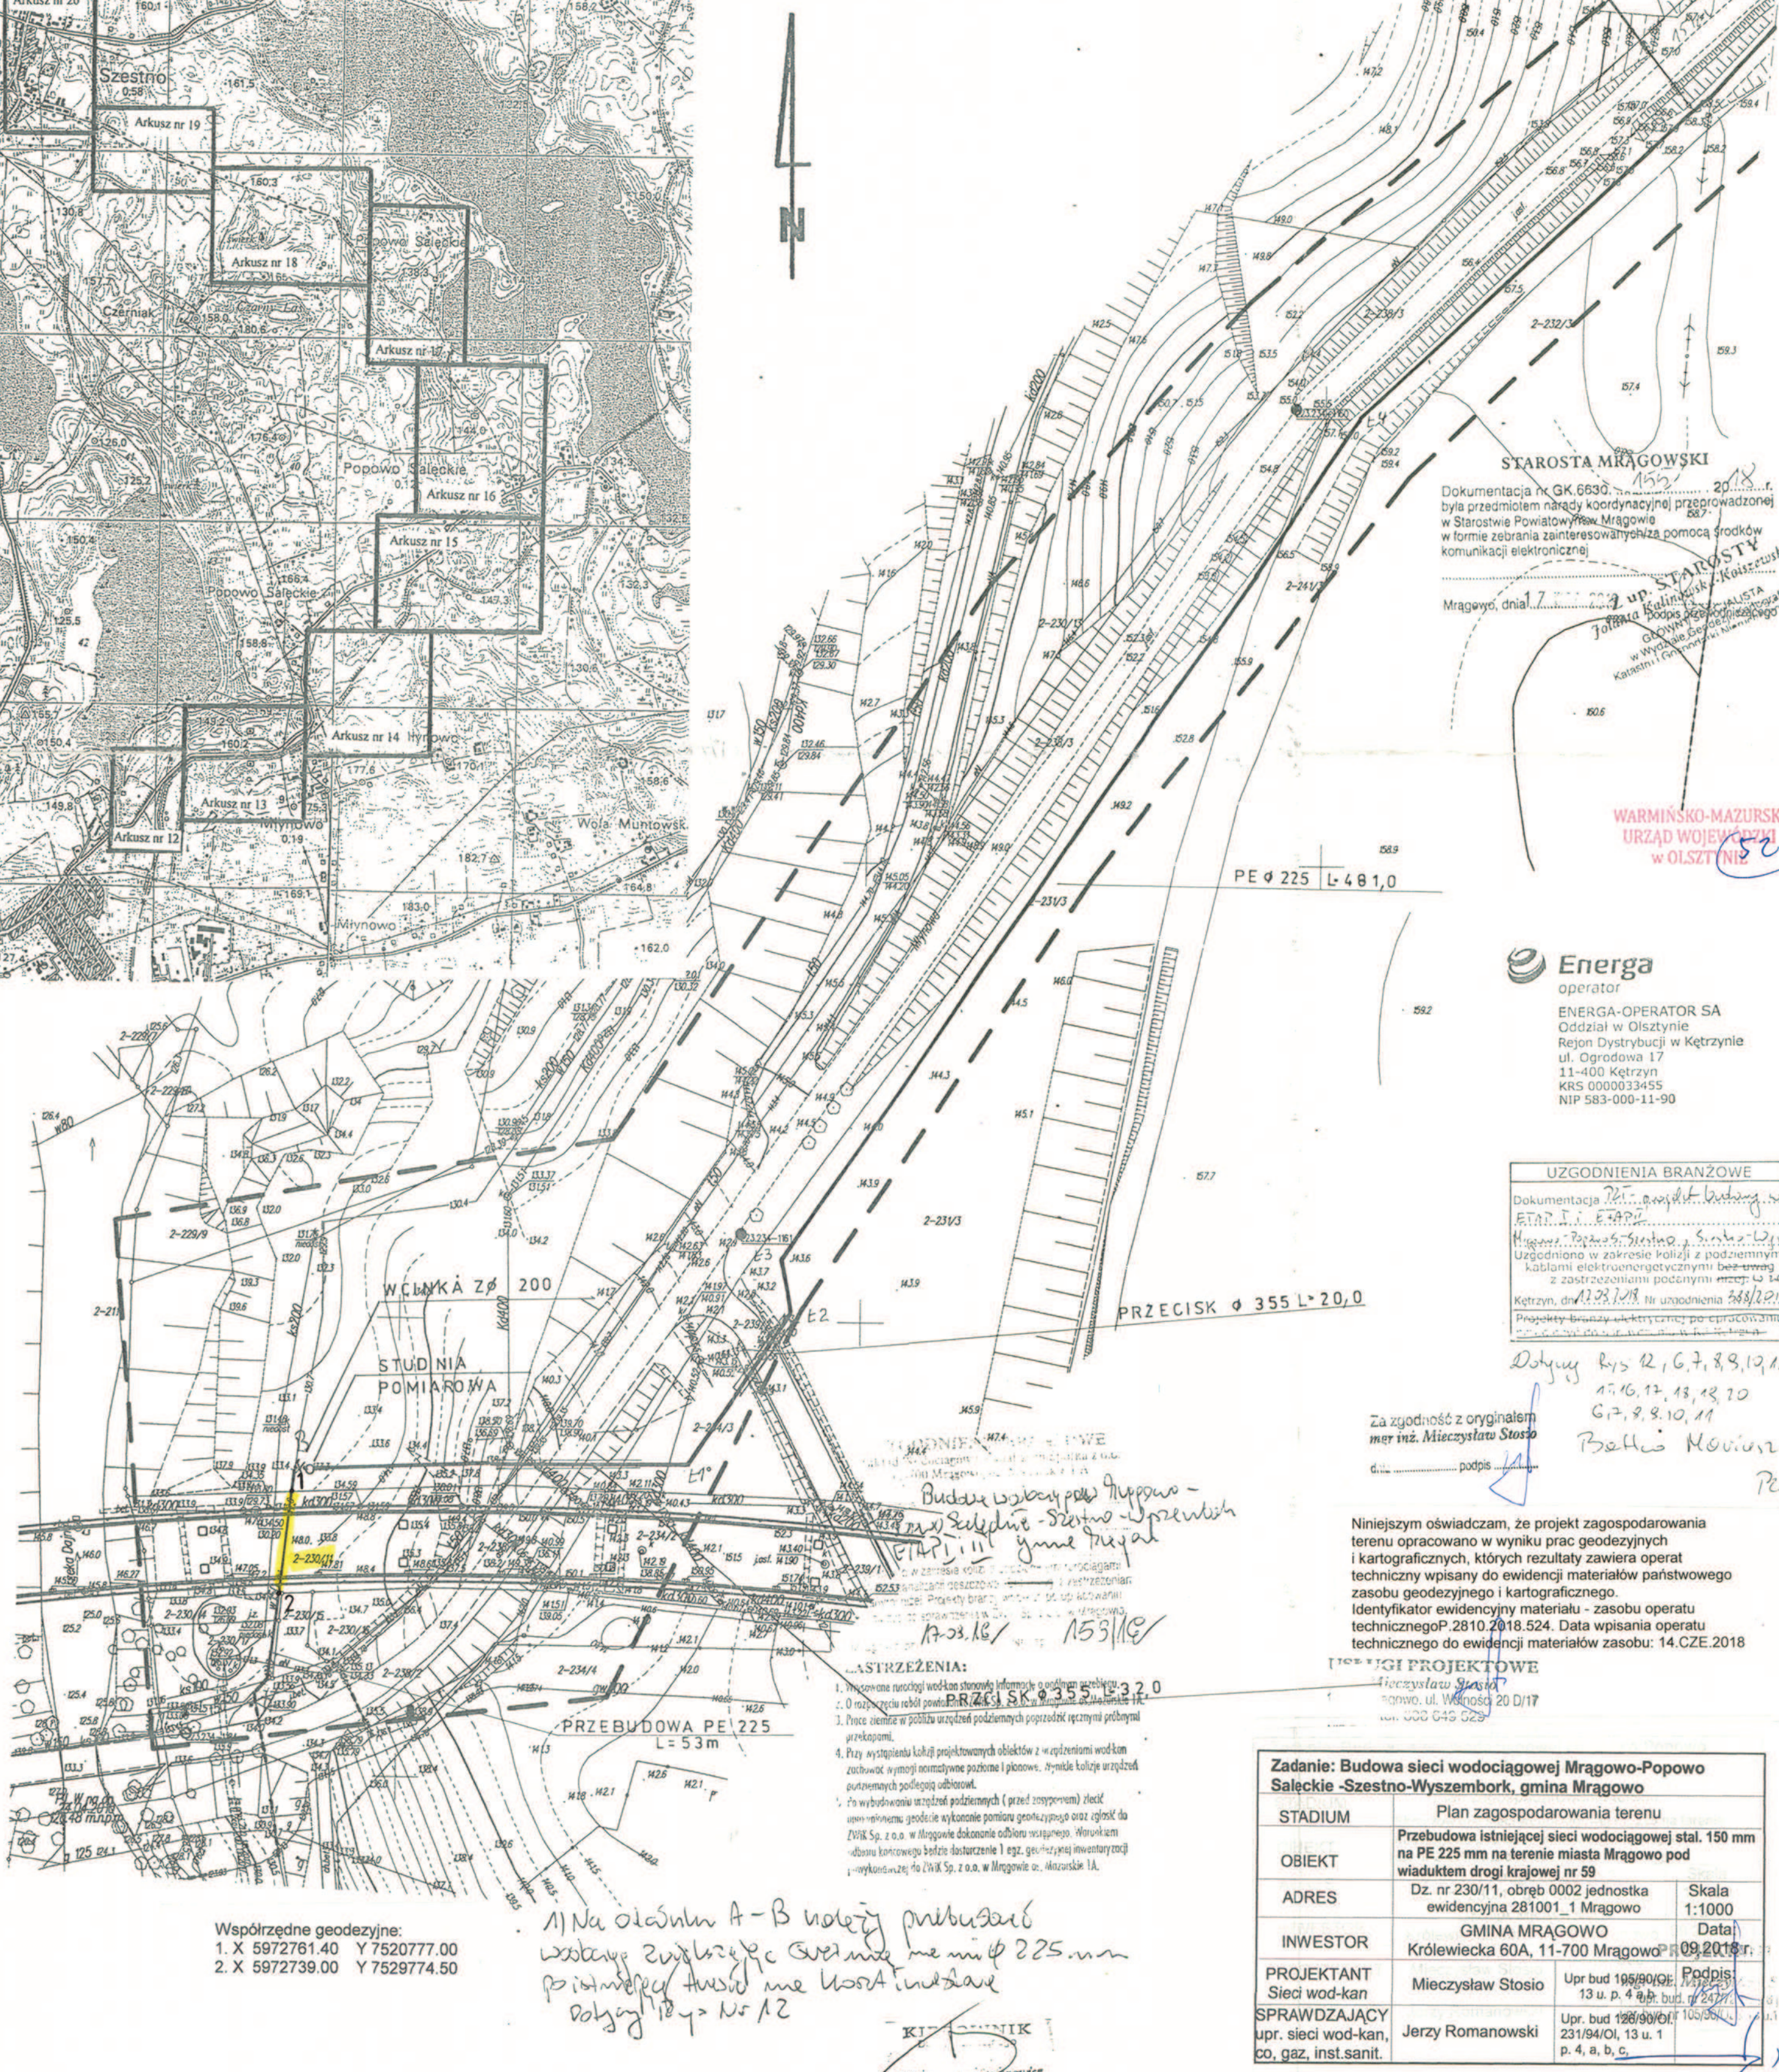

Współrzędne geodezyjne:
1. X 5972761.40 Y 7520777.00
2. X 5972739.00 Y 7529774.50

OBJAŚNIENIA:

1. Wrysowane rurociągi wod-kan stanowią informację o orientacyjnym przebiegu.
2. O rozpoczęciu robót powiadomić ZWiK Sp. z o.o. w Mrągowie ul. Mazurskie 1A.
3. Prace ziemne w pobliżu urządzeń podziemnych poprzedzić ręcznymi próbnymi przekopami.
4. Przy wystąpieniu kolizji projektowanych obiektów z urządzeniami wod-kan zachować wymogi normatywne poziome i pionowe. Wynikłe kolizje urządzeń podziemnych podlegają odbiorowi.
5. Po wybudowaniu urządzeń podziemnych (przed zasypaniem) zlecić uprawnionemu geodecie wykonanie pomiaru geodezyjnego oraz zgłosić do ZWiK Sp. z o.o. w Mrągowie dokonanie odbioru wstępnego. Warunkiem odbioru końcowego będzie dostarczenie 1 egz. geodezyjnej inwentaryzacji powykonawczej do ZWiK Sp. z o.o. w Mrągowie ul. Mazurskie 1A.

1) Na odcinku A-B należy przebudować wodociąg zwiększając średnicę min ϕ 225 mm pozostałej długości nie wymaga modernizacji
Dotyczy Nr 12

Budowa wodociągu pom. Mrągowo - Sałęckie - Szestno - Wyszembork, gmina Mrągowo
ETAP I, II

17.08.18 / 153/18

UZGODNIENIA BRANŻOWE

Dokumentacja PZT - projekt budowy ... ETAP I i ETAPU
Mrągowo - Popowo Sałęckie - Szestno - Wyszembork
Uzgodniono w zakresie kolizji z podziemnymi kablami elektroenergetycznymi ~~bez uwag~~ z zastrzeżeniami podanymi ~~niżej~~. 3 [illegible]
Kętrzyn, dn. 17.08.2018 Nr uzgodnienia 338/2018
~~Projekty branży elektrycznej po opracowaniu~~ [illegible]

Dotyczy Rys 12, 6, 7, 8, 9, 10, 11, 15, 16, 17, 18, 19, 20
6, 7, 8, 9, 10, 11

Za zgodność z oryginałem
mgr inż. Mieczysław Stosio
data ..... podpis .....

Energa
operator
ENERGA-OPERATOR SA
Oddział w Olsztynie
Rejon Dystrybucji w Kętrzynie
ul. Ogrodowa 17
11-400 Kętrzyn
KRS 0000033455
NIP 583-000-11-90

Niniejszym oświadczam, że projekt zagospodarowania terenu opracowano w wyniku prac geodezyjnych i kartograficznych, których rezultaty zawiera operat techniczny wpisany do ewidencji materiałów państwowego zasobu geodezyjnego i kartograficznego.
Identyfikator ewidencyjny materiału - zasobu operatu technicznegoP.2810.2018.524. Data wpisania operatu technicznego do ewidencji materiałów zasobu: 14.CZE.2018

USŁUGI PROJEKTOWE
Mieczysław Stosio
Mrągowo, ul. Wolności 20 D/17
tel. 606 649 529

Zadanie: Budowa sieci wodociągowej Mrągowo-Popowo Sałęckie -Szestno-Wyszembork, gmina Mrągowo			
STADIUM	Plan zagospodarowania terenu		
OBIEKT	**Przebudowa istniejącej sieci wodociągowej stal. 150 mm na PE 225 mm na terenie miasta Mrągowo pod wiaduktem drogi krajowej nr 59**		
ADRES	Dz. nr 230/11, obręb 0002 jednostka ewidencyjna 281001_1 Mrągowo		Skala 1:1000
INWESTOR	GMINA MRĄGOWO Królewiecka 60A, 11-700 Mrągowo		Data: 09.2018 r.
PROJEKTANT *Sieci wod-kan*	Mieczysław Stosio	Upr bud 105/90/OI, 13 u. p. 4 a,b	Podpis:
SPRAWDZAJĄCY upr. sieci wod-kan, co, gaz, inst.sanit.	Jerzy Romanowski	Upr. bud 126/90/OI. 231/94/OI, 13 u. 1 p. 4, a, b, c,	

KIEROWNIK
mgr inż. [illegible] Stojanowicz